




**MAIRIE D'AUBERGENVILLE**  
1, avenue de la Division Leclerc  
**78410 AUBERGENVILLE**  
tel : 01 30 90 45 00  
fax : 01 30 95 70 96




5, avenue de verdun  
94204 IVRY-sur-SEINE Cedex  
tel : 01 50 20 65 01  
fax : 01 56 20 65 09




**Ateliers**  
1, rue André Leclerc  
78064 ST-QUENTIN-en-YVELINES Cedex  
tel : 01 30 90 22 60 Fax 01 30 90 27 60



**Brézillon**  
Paris Nord 2  
Atelier des Travaux de Construction BP 24420  
93844 NOISY-le-Grand Cedex  
tel : 01 40 38 03 41 Fax 01 40 38 03 02



**agencecoste**  
architectures  
15, rue Emmanuel Millaud  

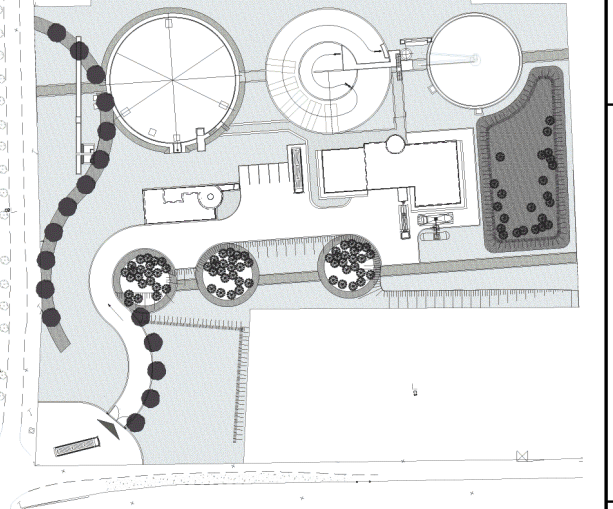

|                 |       |          |      |          |                   |                              |               |
|-----------------|-------|----------|------|----------|-------------------|------------------------------|---------------|
| E               | DOE   | 21-05-10 | GHT  | ACK      | BBR               | DOSSIER RECOLEMENT VERSION 2 |               |
| D               | DOE   | 30-11-09 | FFA  | DGD      | BBR               | DOSSIER RECOLEMENT           |               |
| C               | BPE   | 06-05-09 | FFA  | DGD      | BBR               | BON POUR EXECUTION           |               |
| B               | AVS   | 28-10-08 | GHT  | DGD      | B.B.              | MISE A JOUR SUIVANT B        |               |
| A               | AVS   | 29-09-08 | DCE  | DGD      | B.B.              | PREMIERE DIFFUSION           |               |
| ND              | STAT  | TOUTE    |      | NON      | VERIFIE           | APPROUVE                     | MODIFICATIONS |
| ED              | 1:100 |          | 1:50 |          | PLAN D'EQUIPEMENT |                              |               |
| BASSIN AERATION |       |          |      |          |                   | VUE EN PLAN ET COUPES        |               |
| 04/08           |       | 15352    |      | 00/04/08 |                   | 1-STE-PEQ-BAE-0001           |               |
| NOTICE          |       | E        |      | NOTICE   |                   | E                            |               |